


**NIVEAU -1 EN FUNDERING
NIEUWE TOESTAND**



AS BUILT

dossier: MAX TEMMERMAN
 bouwplaats: MAX TEMMERMANLAAN 16, 2920 KALMHOUT
 bouwheer: Kevin Poppe & Ellie Rocher - Dries Van Dessel & Isabelle Vanhoutte - Ilja Cremers & Annemie Bierkens

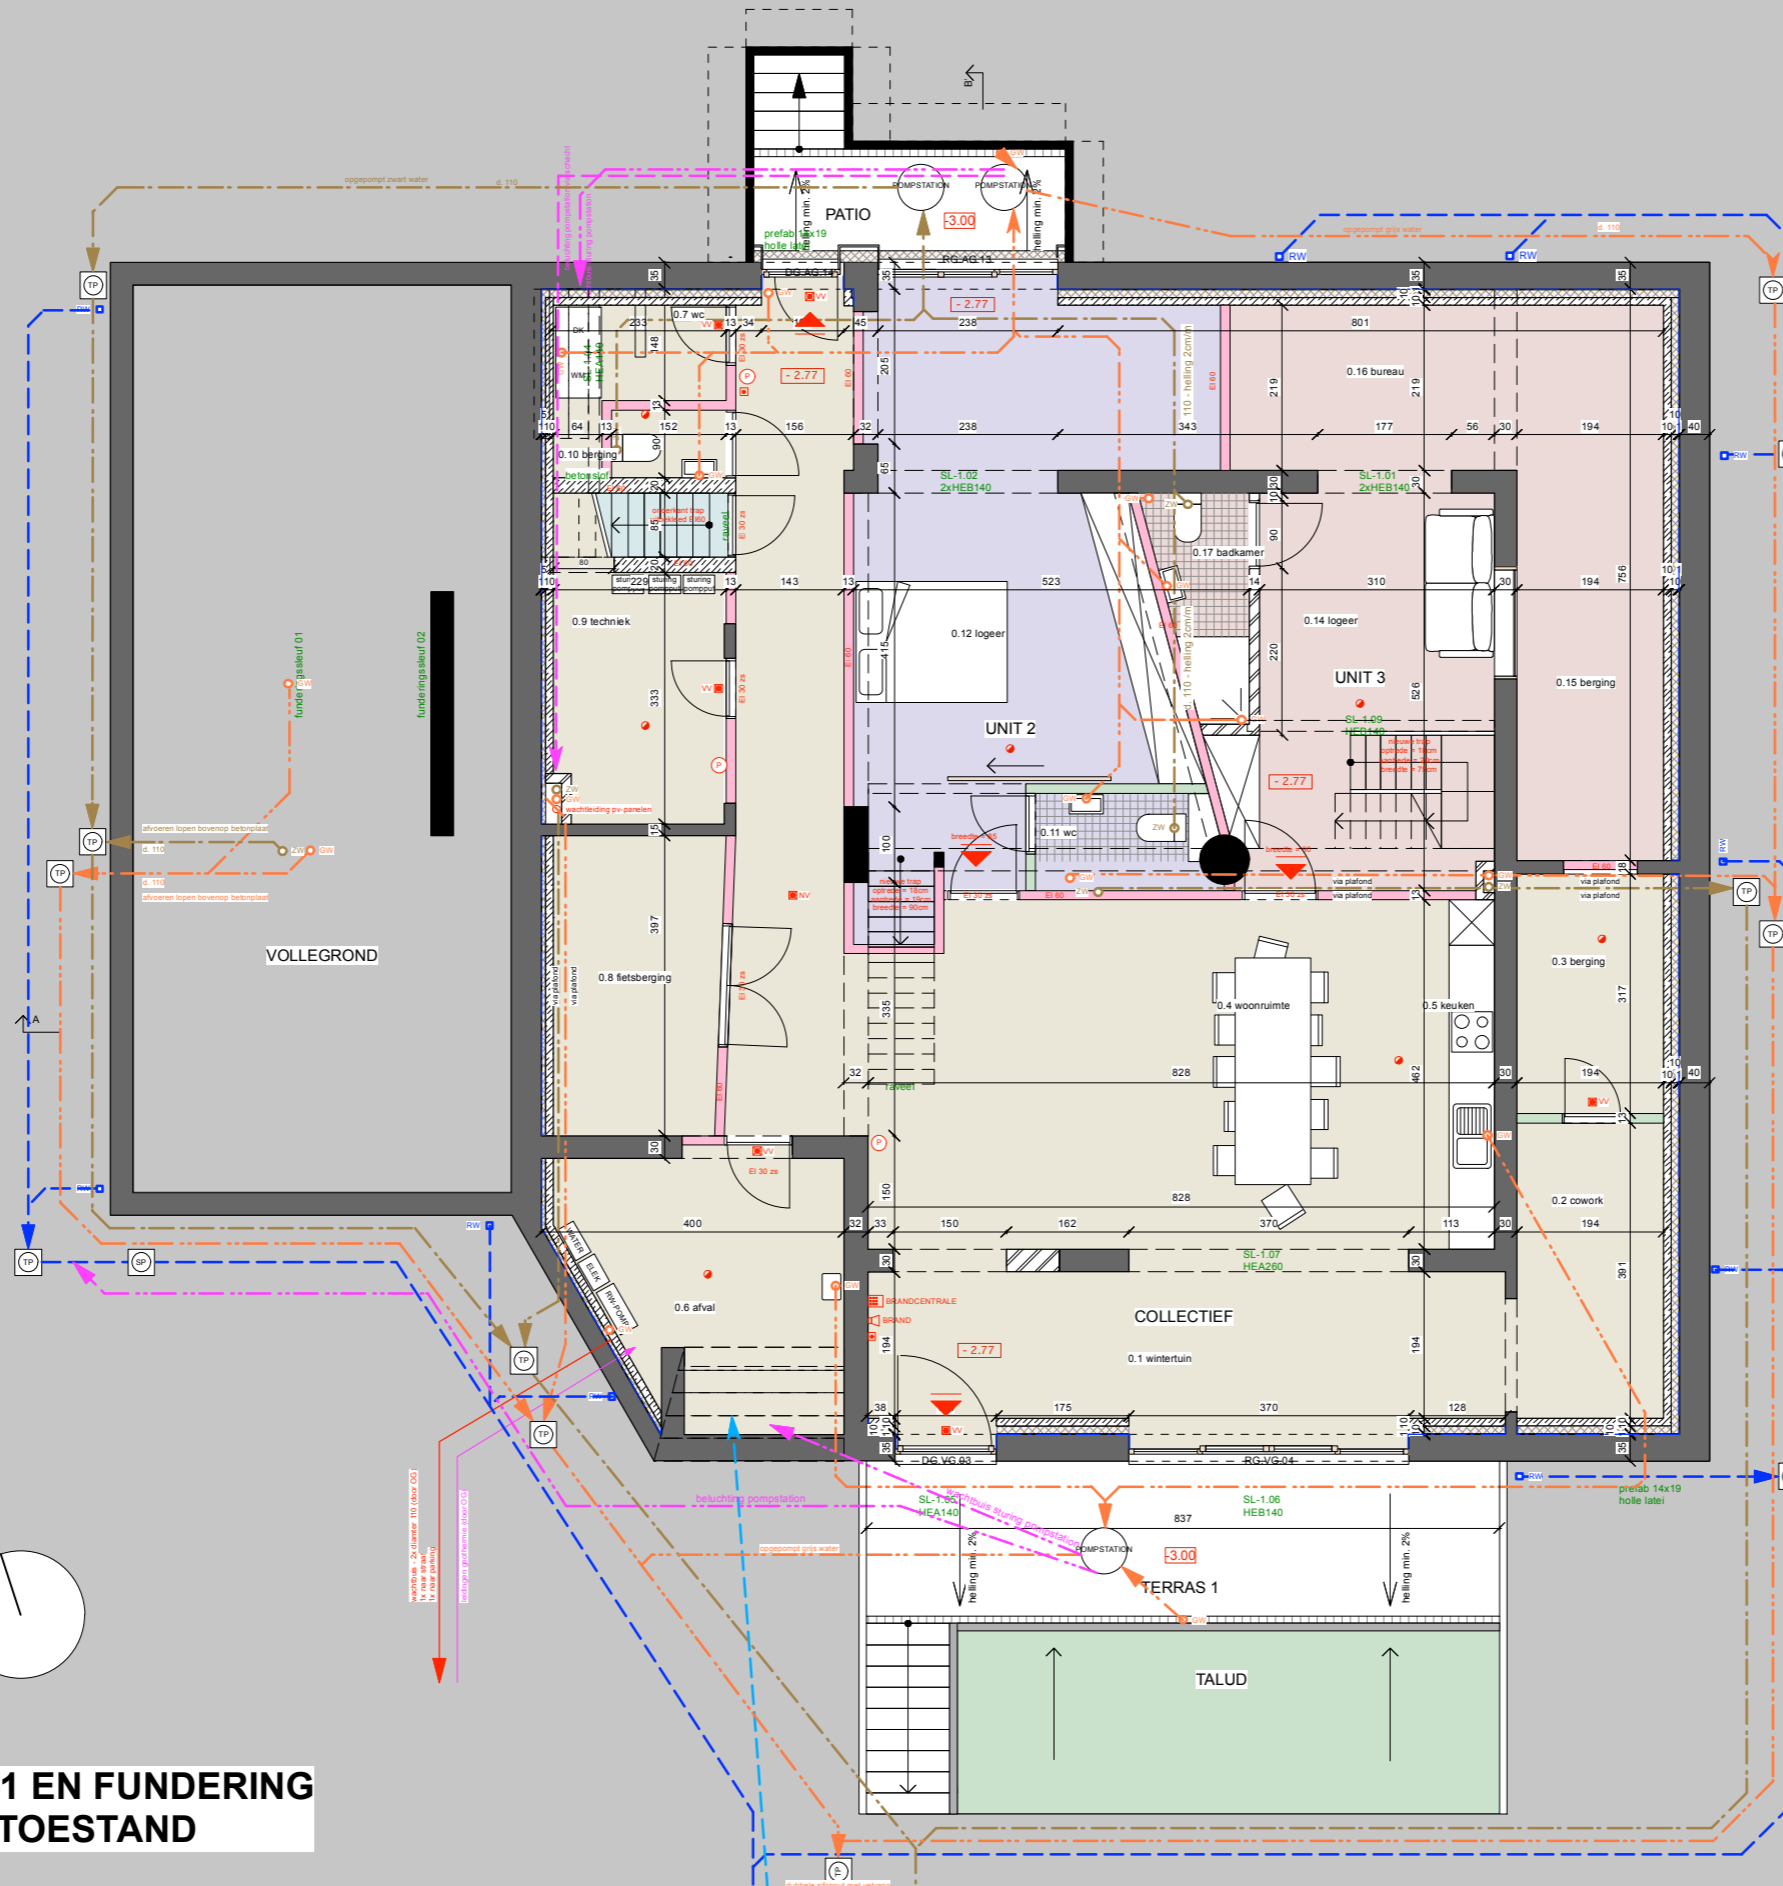

Contactpersoon: Bart Mermans	schaal: 1:100
T: 03/344 02 05	bladnr: 10/16
E: bart@rooilijn.be	datum: 20/10/2022