






**VOORGEVEL
NIEUWE TOESTAND**

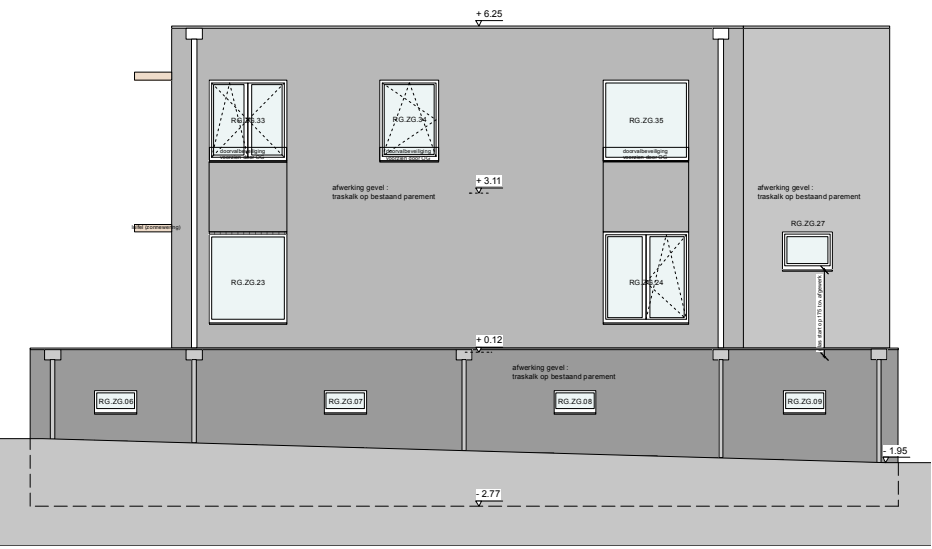

**ZIJGEVEL RECHTS
NIEUWE TOESTAND**

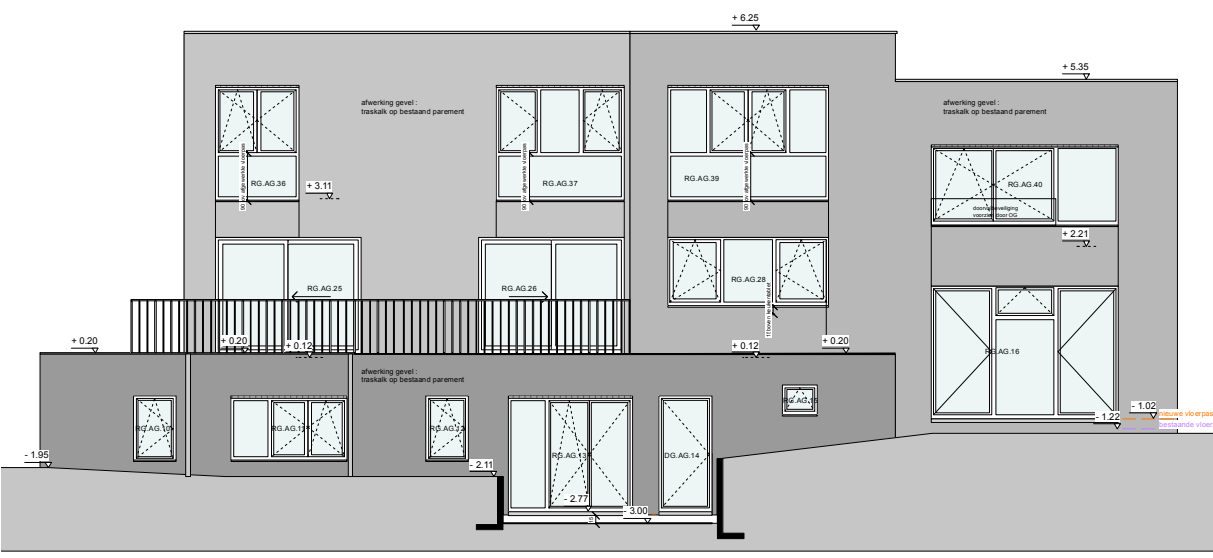

**ACHTERGEVEL
NIEUWE TOESTAND**

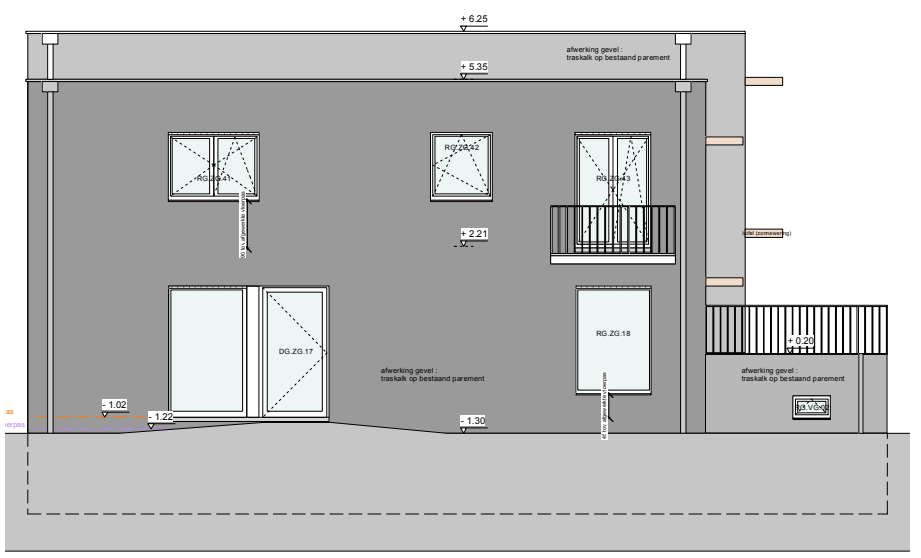

**ZIJGEVEL LINKS
NIEUWE TOESTAND**

AS BUILT

dossier: MAX TEMMERMAN
 bouwplaats: MAX TEMMERMANLAAN 16, 2920 KALMHOUT
 bouwheer: Kevin Poppe & Ellie Rocher - Dries Van Dessel & Isabelle Vanhoutte - Ilja Cremers & Annemie Bierkens



Contactpersoon: Bart Mermans | schaal: 1 / 100
 T: 03/344 02 05 | bladnr: 15/16
 E: bart@rooilijn.be | datum: 20/10/2022