



**SNEDE AA
NIEUWE TOESTAND**

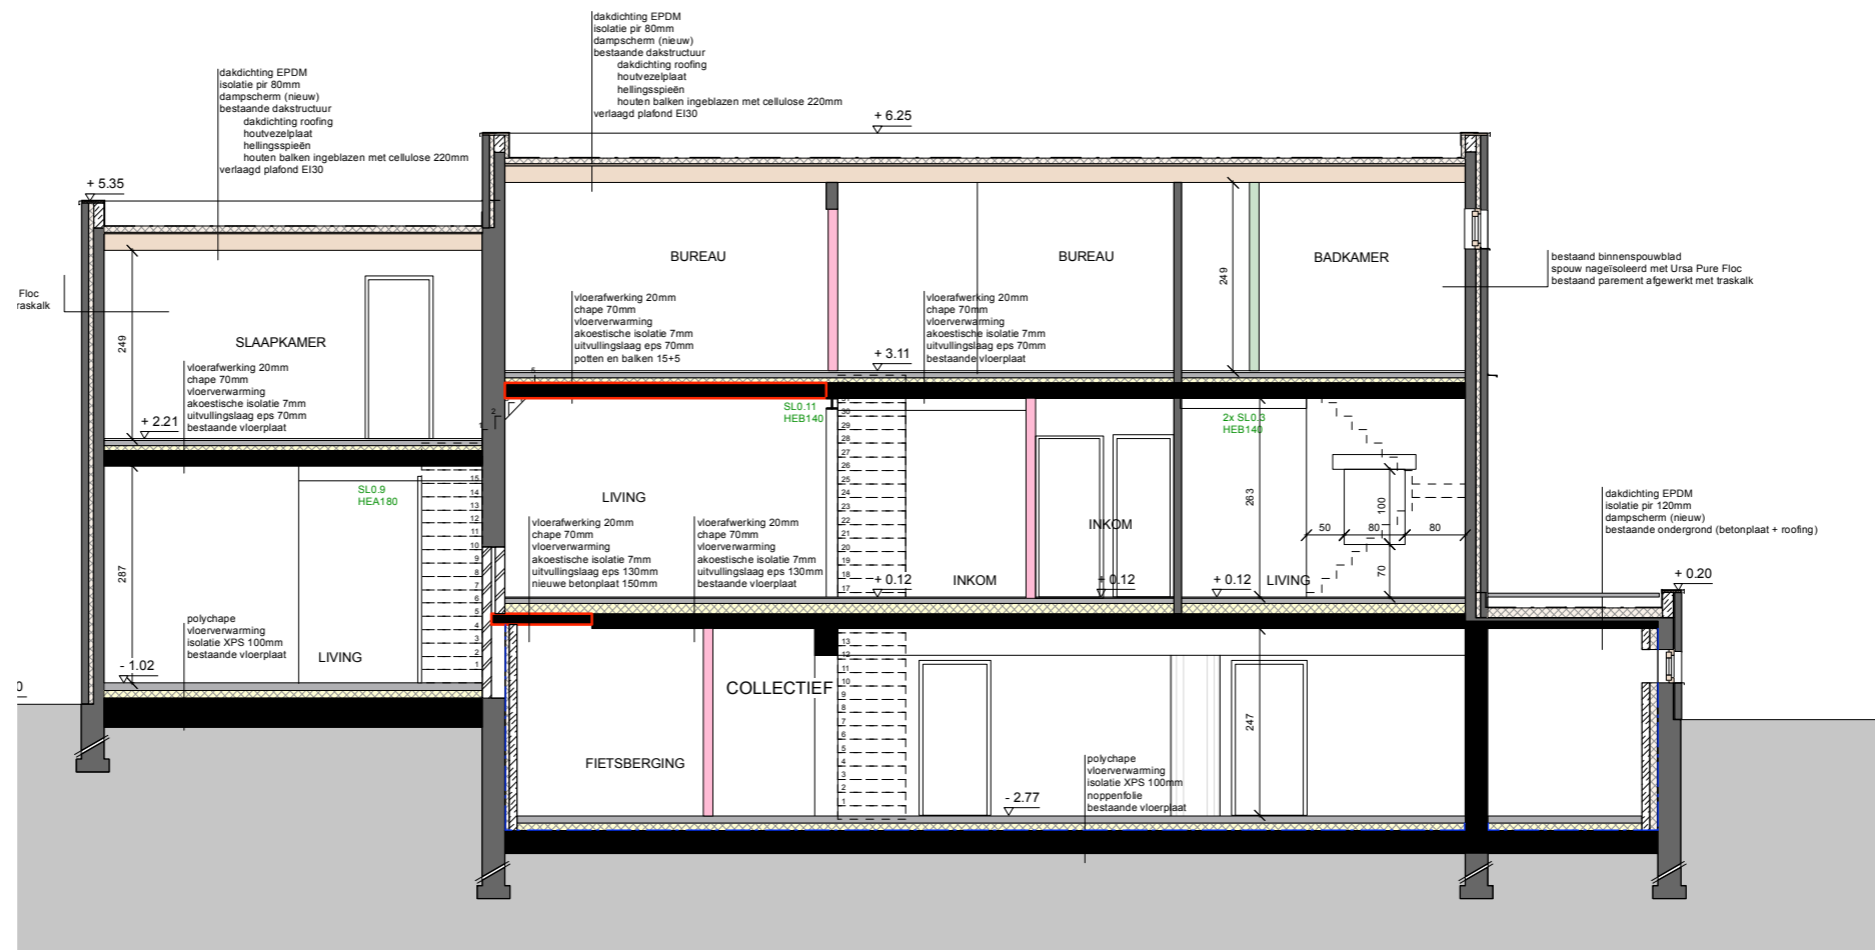

**SNEDE BB
NIEUWE TOESTAND**

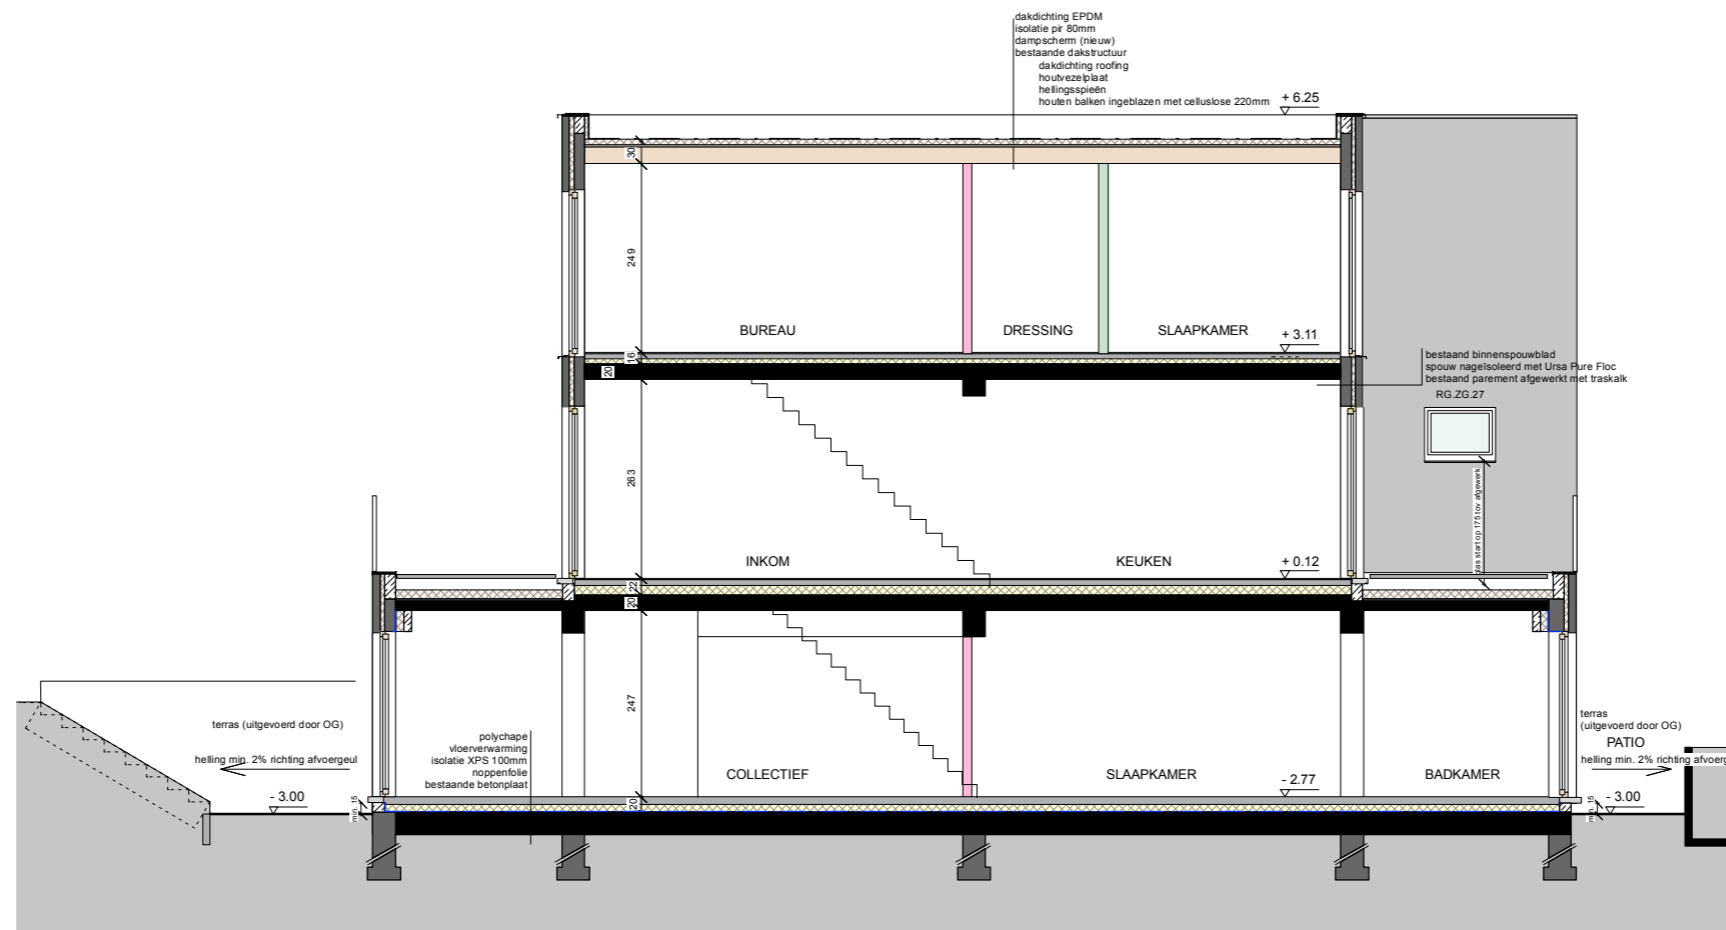

AS BUILT

dossier: MAX TEMMERMAN
 bouwplaats: MAX TEMMERMANLAAN 16, 2920 KALMHOUT
 bouwheer: Kevin Poppe & Ellie Rocher - Dries Van Dessel & Isabelle Vanhoutte - Ilja Cremers & Anemie Bierkens



Contactpersoon: Bart Mermans
 T: 03/344 02 05
 E: bart@rooilijn.be
 schaal: 1 / 100
 bladnr: 16/16
 datum: 20/10/2022